街区三角点の記

調製　平成24年 3月10日

点　　名	1003A	基準点コード	KG1132241003A
地 区 名	多摩市	測量年月日	平成24年 2月14日
作業機関	株式会社　ヤチホ	作業責任者	山本　庫宇二
所 在 地	多摩市東寺方一丁目１２番地先（市道９７号線）		
管 理 者	多摩市都市づくり部道路交通課		
標識種類	金属標	現況地目	公衆用道路
備　　考			

要図

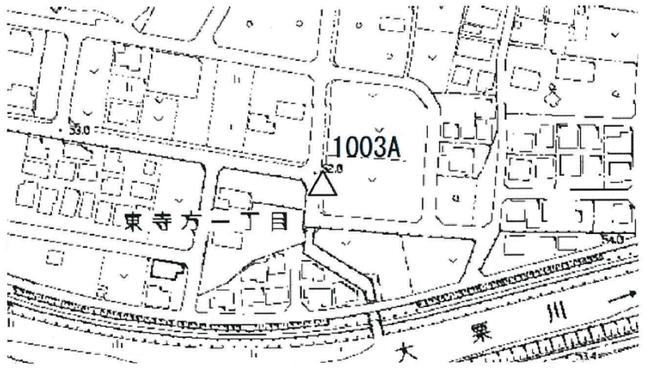

現況写真

近景	遠景

13224　多摩市

世界測地系（測地成果2011）
調製　2012年　3月　2日

基準点成果表

(area = 9)

2級基準点　1003A

	°	′	″		m	
B	35	38	51.0497	X	-39036.408	
L	139	26	36.0300	Y	-35315.454	
N	0	13	38.24	H	52.117	
				ジオイド高	38.196	
				柱石長		

視準点の名称	平均方向角	距離 縮尺係数 0.999915	備考
	° ′ ″	真数 m	

埋標型式	地上	~~地中~~	~~屋上~~	標識番号	金属標	――

GPS測量による
「この測量成果は、国土地理院長の承認及び助言を得て同院所管の測量標及び測量成果を使用して得たものである（承認番号）平23　第460号」