街区三角点の記

調製　平成24年 3月10日

点　　名	1032A	基準点コード	KG1132241032A
地 区 名	多摩市	測量年月日	平成24年 1月11日
作業機関	株式会社　ヤチホ	作業責任者	山本　庫宇二
所 在 地	多摩市唐木田一丁目８番地先（一般都道１５８号線）		
管 理 者	南多摩東部建設事務所道路管理課		
標識種類	金属標	現況地目	公衆用道路
備　　考			

要図

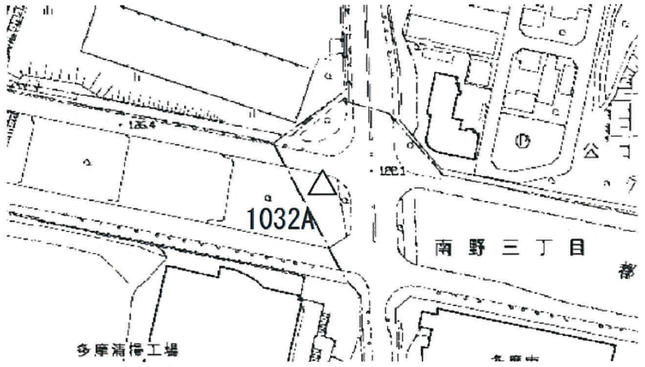

現　況　写　真

近　景	遠　景

13224　多摩市

世界測地系（測地成果2011）
調製　2012年　3月　2日

基準点成果表

(area = 9)

2級基準点　1032A

	° ′ ″		m
B	35 36 48.0396	X	-42815.434
L	139 24 42.3389	Y	-38191.505
N	0 14 43.76	H	122.602
		ジオイド高	38.348
		柱石長	

視準点の名称	平均方向角	距離 縮尺係数 0.999918	備　考
	° ′ ″	真数 m	

埋標型式	地　上	~~地　中~~	~~屋　上~~	標識番号	金属標	――――

GPS測量による
「この測量成果は、国土地理院長の承認及び助言を得て同院所管の測量標及び測量成果を使用して得たものである（承認番号）平23　第460号」